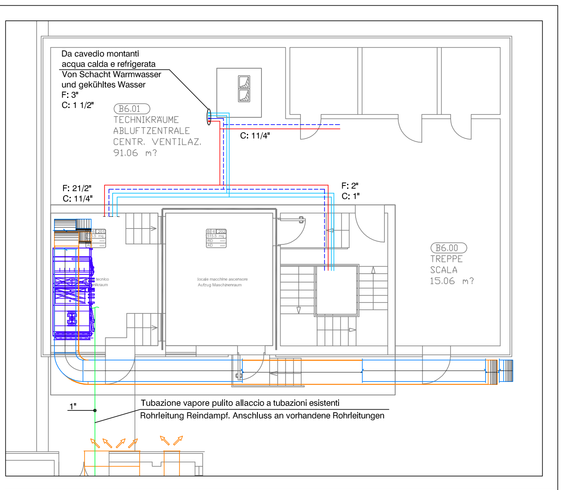

COMMITTENTE / BAUHERR	PROGETTISTA / PROJEKTANT
Azienda Sanitaria della Provincia Autonoma di Bolzano Alto Adige Comprensorio Sanitario di Brunico -	- - - - -

DESCRIZIONE STATUS / BESCHREIBUNG DER STATUS

P = PREVENTIVO
E = ESECUTIVO
E = AUSFÜHRUNGSPLAN
AC = APPROVATO PER COSTRUZIONE
AC = GENEHMIGT FÜR DIE AUSFÜHRUNG
AN = APPROVATO CON NOTE
AN = FREIGEGEBEN MIT BEMERKUNG

RICEVUTO / EINHALTEN

			-	-	-	-
1	08.10.2015	Aggiornamento	-	-	-	-
-	-	-	-	-	-	-
-	-	-	-	-	-	-
-	-	-	-	-	-	-
-	-	-	-	-	-	-

OGGETTO OBJEKT	**OSPEDALE DI BRUNICO - LOTTO 4 / BLOCCO 4** **KRANKENHAUS BRUNECK - BAULOS 4 - BAU 4**
LIVELLO QUOTE	**LIVELLO +5** **EBENE +5**
IMPIANTO ANLAGE	**IMPIANTO DI VENTILAZIONE** **LÜFTUNGSANLAGE**

N. COMMESSA / BAU NR.	N. TAVOLA / PLAN NR.	DATA / DATUM	SCALA / MASSTAB	DISEGN. / ZEICHNER	ARCH. CAD / ARCHI CAD
G02339	**S-002**	09-01-2015	1:50	L.D.	G02339

ATZWANGER

Tecnologie d'impianti per l'edilizia, l'ambiente, l'energia, l'acqua, l'edilizia.
Anlagentechnik von A-Z: Umwelt, Energie, Wasser, Haus.
ATZWANGER SPA - AG
I-39100 Bolzano - Bozen
Viale Druso 229-231 Drususallee
Tel. +39 0471 243 811
Fax +39 0471 243 840
info@atzwanger.net

IL PRESENTE DISEGNO E' PROPRIETÀ DELLA ATZWANGER SPA - NE E' VIETATA LA RIPRODUZIONE SENZA AUTORIZZAZIONE DALLA STESSA
DIESE ZEICHNUNG IST EIGENTUM DER ATZWANGER AG. VERVIELFÄLTIGUNG VERBOTEN